## TOURELLE de 100 N°1




## TOURELLE de 100 N 2




## TOURELLE de 100 N°3

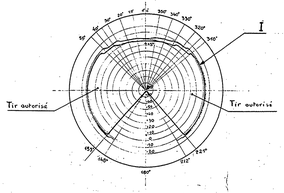


## MORTIER de 305

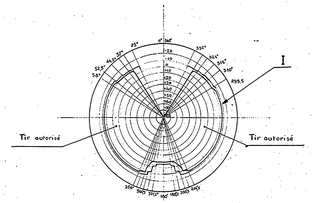


Légende

I, Contour des obstacles décalés de la garde de sécurité (calibre)
Remarque : Ce tracé correspond à la position de montage à bord
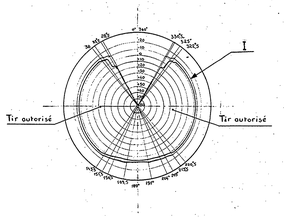
## VUE LONGITUDINALE

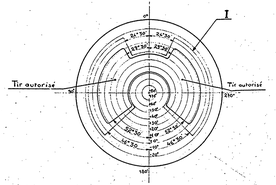


## VUE PAR DESSUS



- NOTA -
- Ce plan n'est applicable au "C/mt Bory" (A8) qu'en ce qui concerne les champs de battage des matériels; (le contour du pont au-dessus des comp.ts machines, la cheminée et la TT de 100 indiquant quelques variantes sur ce Bâtiment).

MARINE NATIONALE

# AVISOS ESCORTEURS
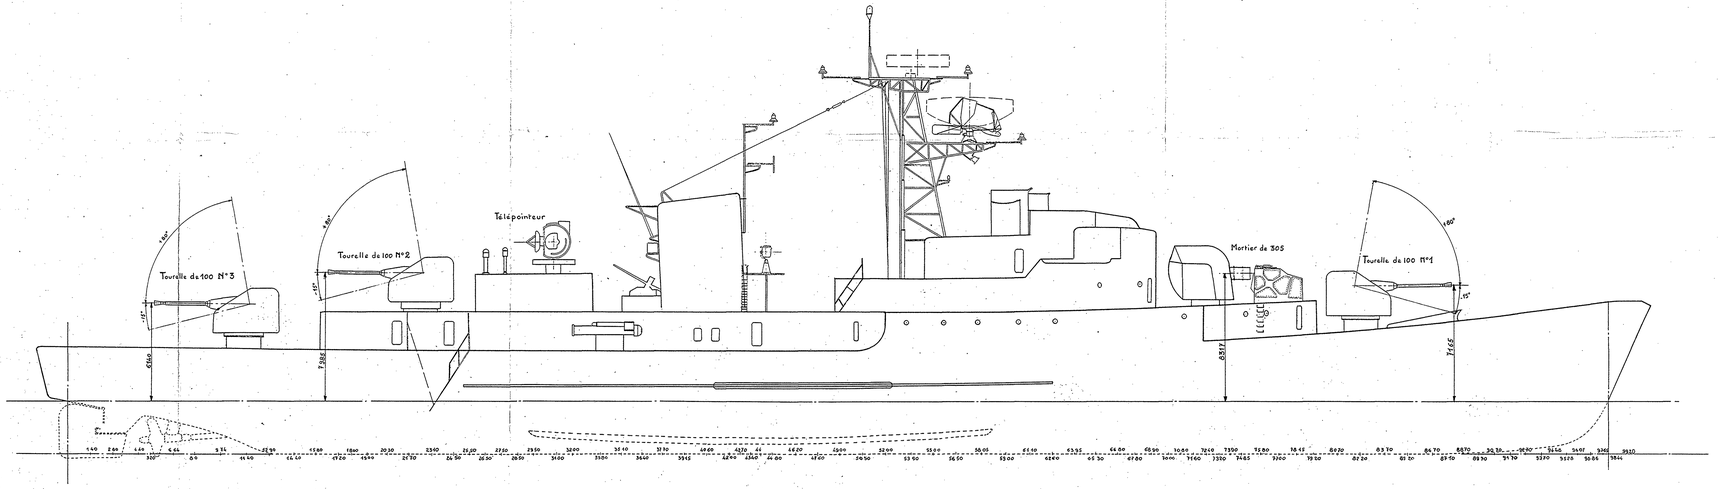
# PLAN DE BATTAGE DE L'ARTILLERIE ET DES TORPILLES

Conforme à l'exécution

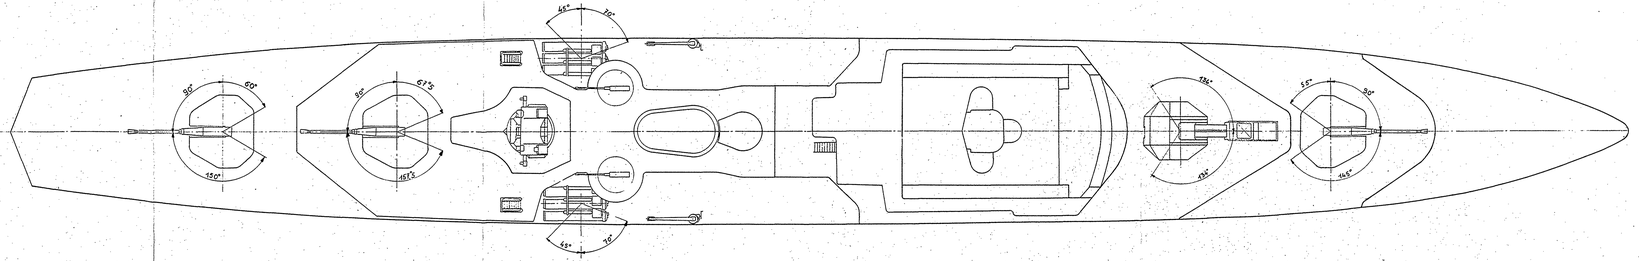Applicable à tous les A.E.

Lorient, le
L'Ingénieur Principal du Génie Maritime Trétout

L'Ingénieur en Chef du Génie Maritime Picard
Chef de la Section des Plans N°2

L'Ingénieur Général du Génie Maritime Couchy
Directeur des Constructions et Armes Navales

Echelle : 0,01

D.C.A.N. LORIENT

PLANCHE 24